


**Reg.-Nr.:**  
**WAL - 2024/440**

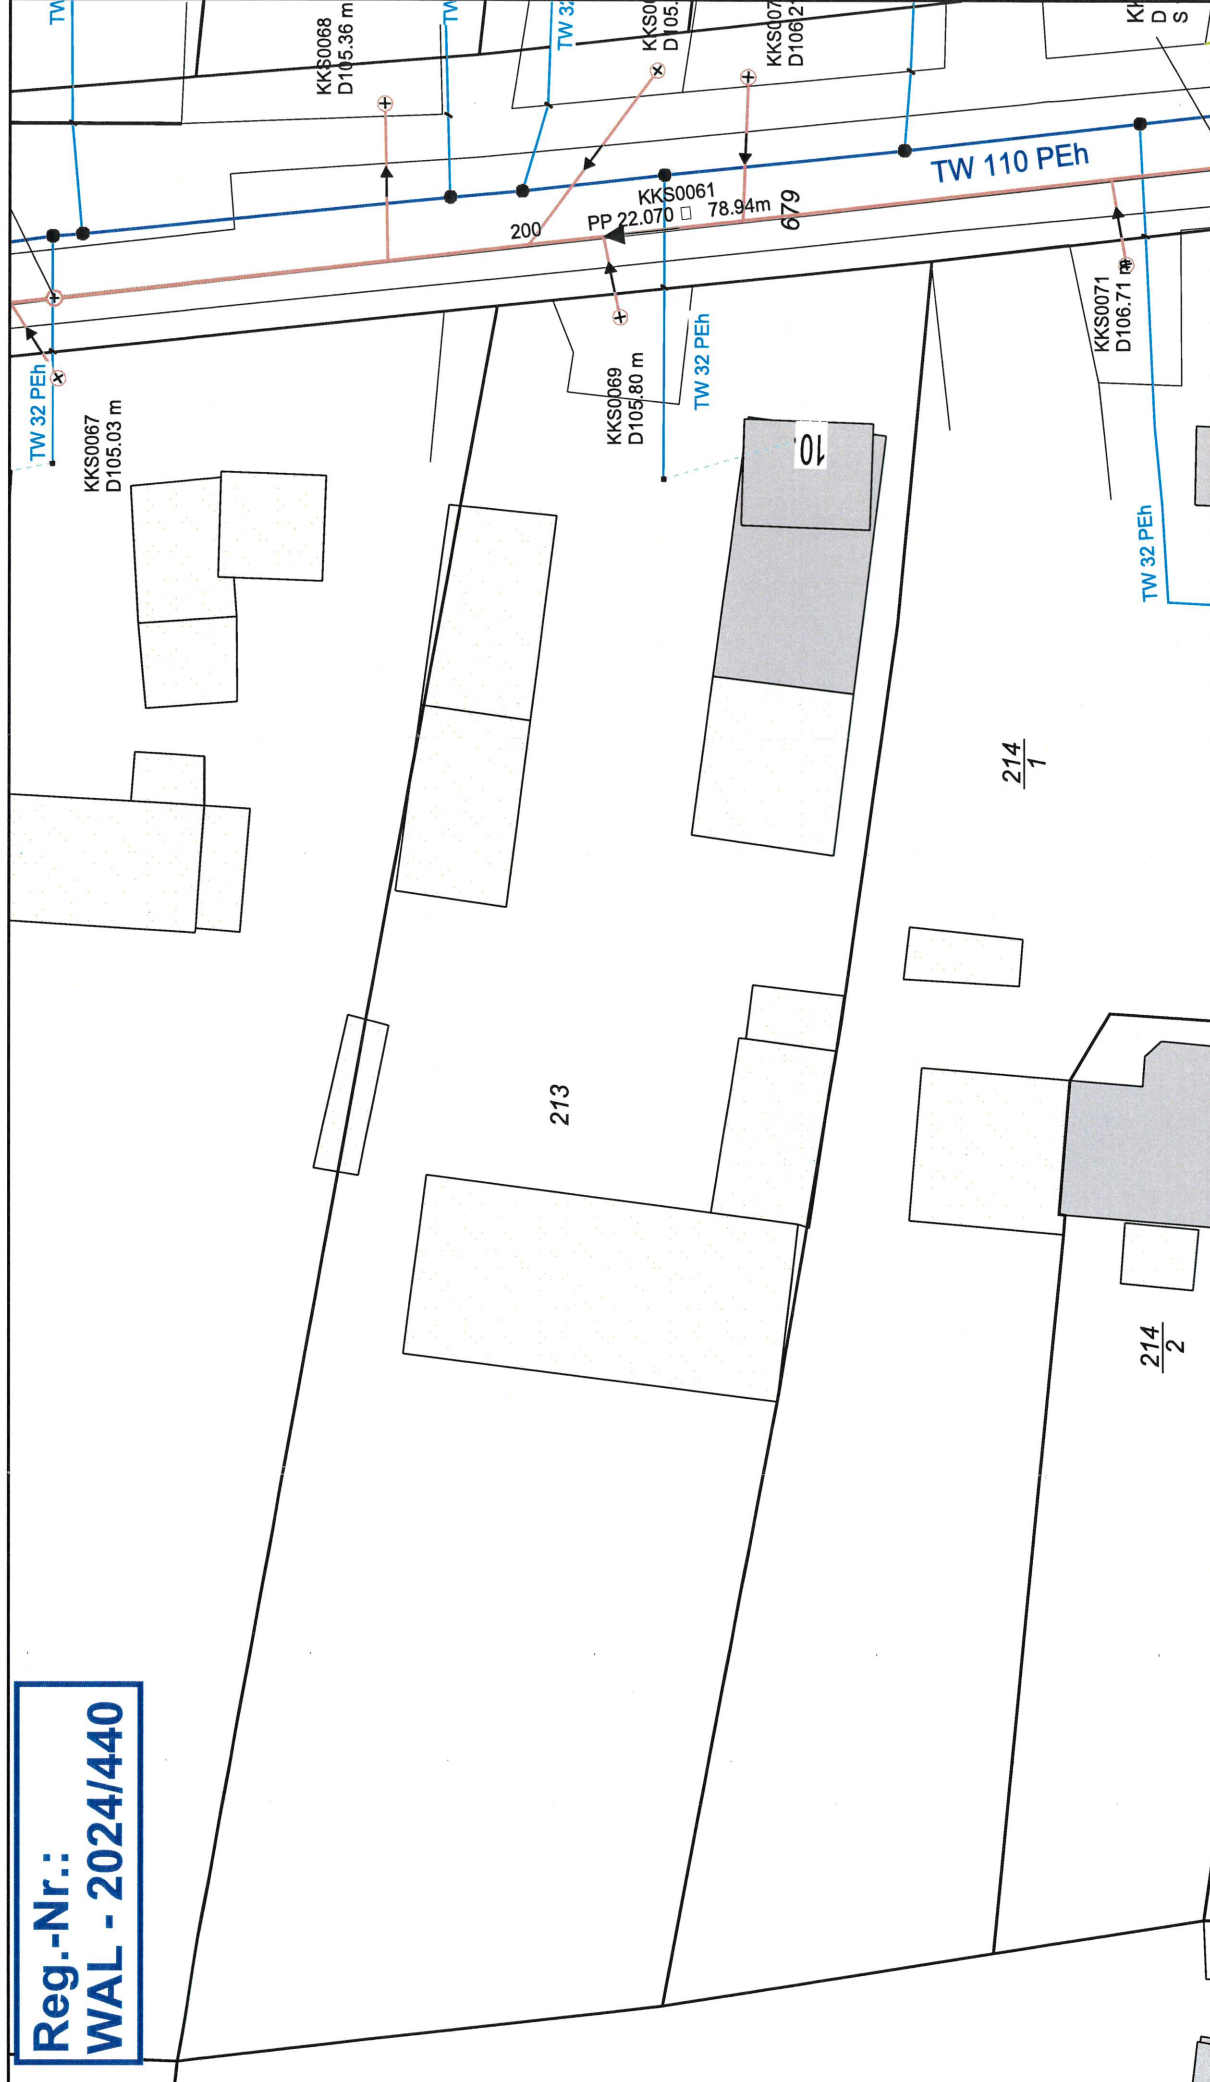

	<p>Trinkwasser Steuerkabel Schmutzwasser Regenwasser Mischwasser</p>	 <p><b>WAL</b> BETRIEB</p>	<p>Wasserverband Lausitz Betriebsführungs GmbH 01968 Senftenberg, Am Stadthafen 2, Tel. (03573) 803-0 Projekt: Dorfstraße 10, Kleinkmehlen</p>	<p>Maßstab: 1:500</p>	<p>Datum: 6.12.2024</p>	<p>Bearbeiter: fercho</p>
	<p>Blattgröße: A4 quer</p>			<p>Anlage 2 zur Begründung</p>		