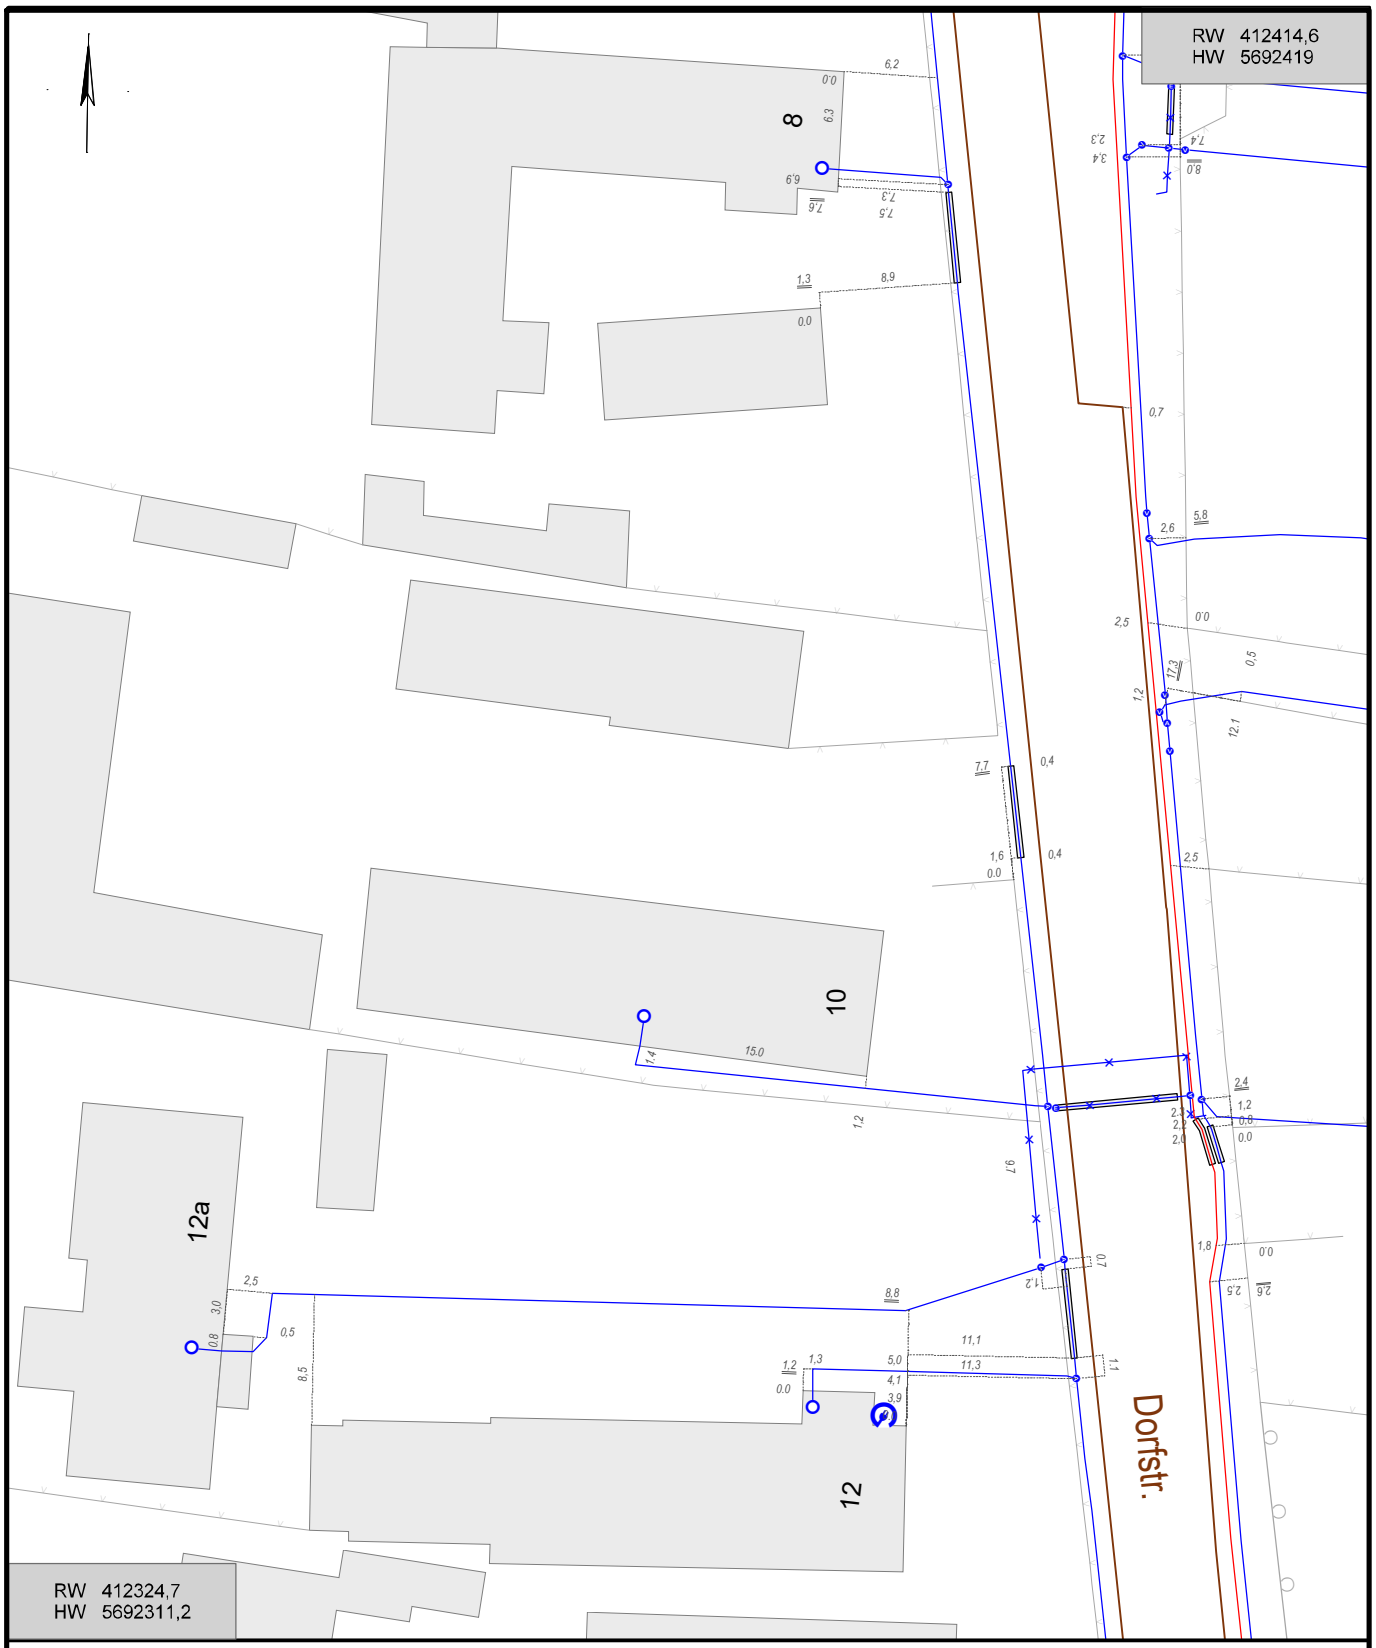

Vorhaben: Umbau Scheune in Einfamilienhaus

Hinweise:

Anlage 1 zur Begründung

Maßstab:	1: 500	**Gemeinde(n):**	Großkmehlen
Druckdatum:	19.12.2024	**Gemarkung(en):**	Kleinkmehlen
Blattnummer:	1	**Ortsteil(e):**	Kleinkmehlen
Bearbeiter:	Frau Korn **Unternehmen:** MITNETZ STROM	**Straße(n):**	Dorfstraße 10
Telefon:		**Vorgang Nr.:**	V111395/24 **Nr. PVV (intern):**